


DEL AV PLAN 0

BERÖRD DEL

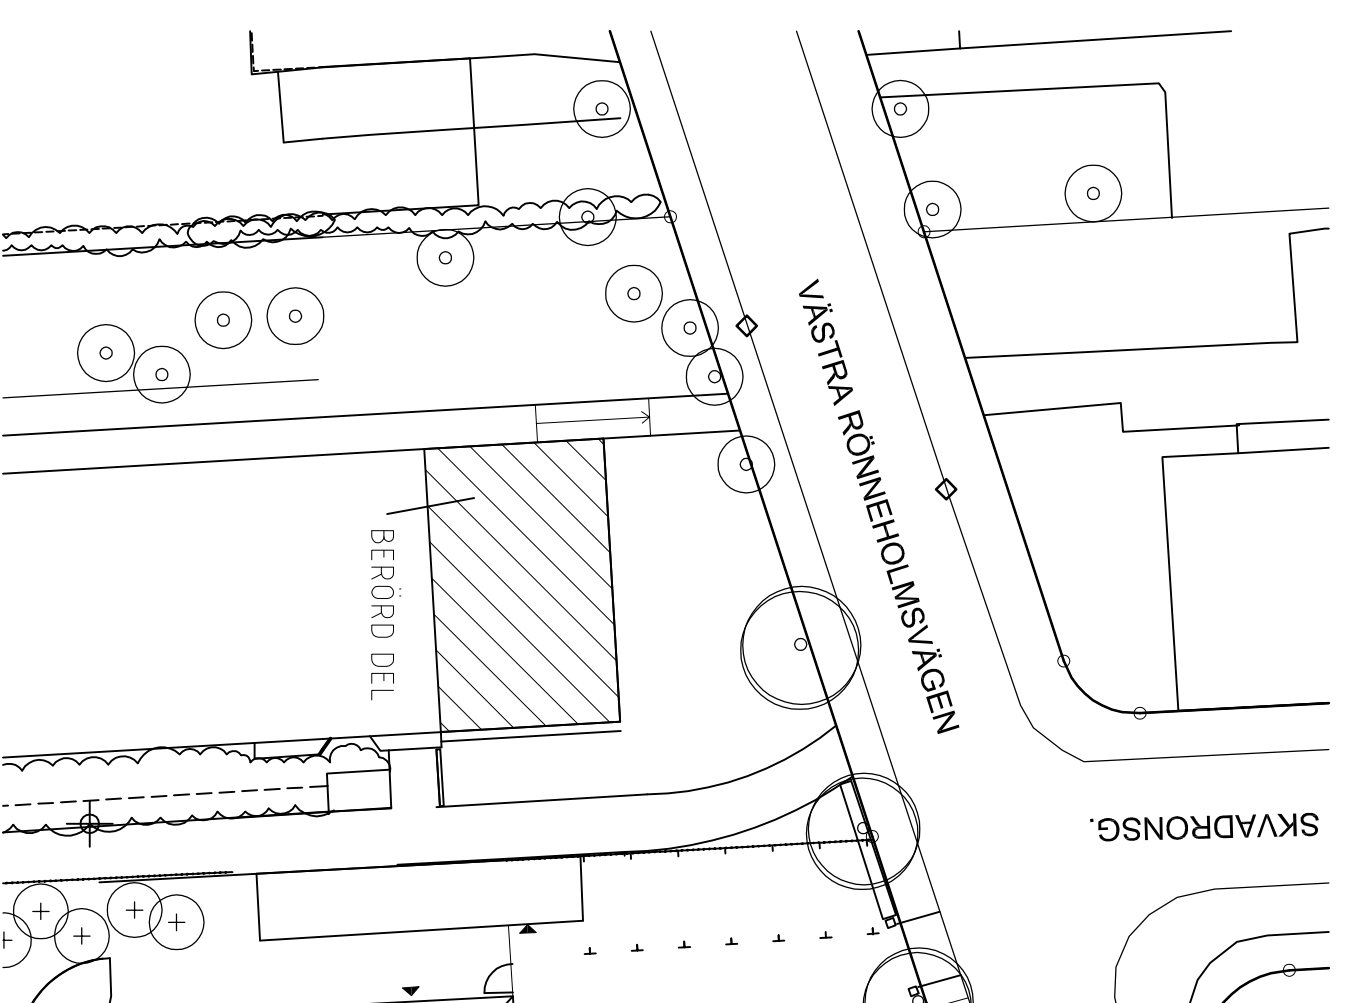

SITUATIONSPLAN
1:400

RELATIONSHANDLING

BET	ANT	ÄNDRINGEN AVSER	SIGN	DATUM

AB 05

ARKITEKTUR & BYGGLEDNING

Strandgatan 50 216 12 Linholmen www.ab05.se

ARBETSNUMMER	RITAD AV	HANDLAGGARE
1305	Petra Boos	Gisli Kristjánsson

DATUM	ANSVÄRIG
MALMÖ, 2014-03-28	Gisli Kristjánsson

BORNHOLM 4, MALMÖ

ÄNDRING AV KONTOR TILL BOSTAD

PLAN 0

SKALA	RITINGSNUMMER	BET
[A3] 1:100	A 4.0.1-002	

