



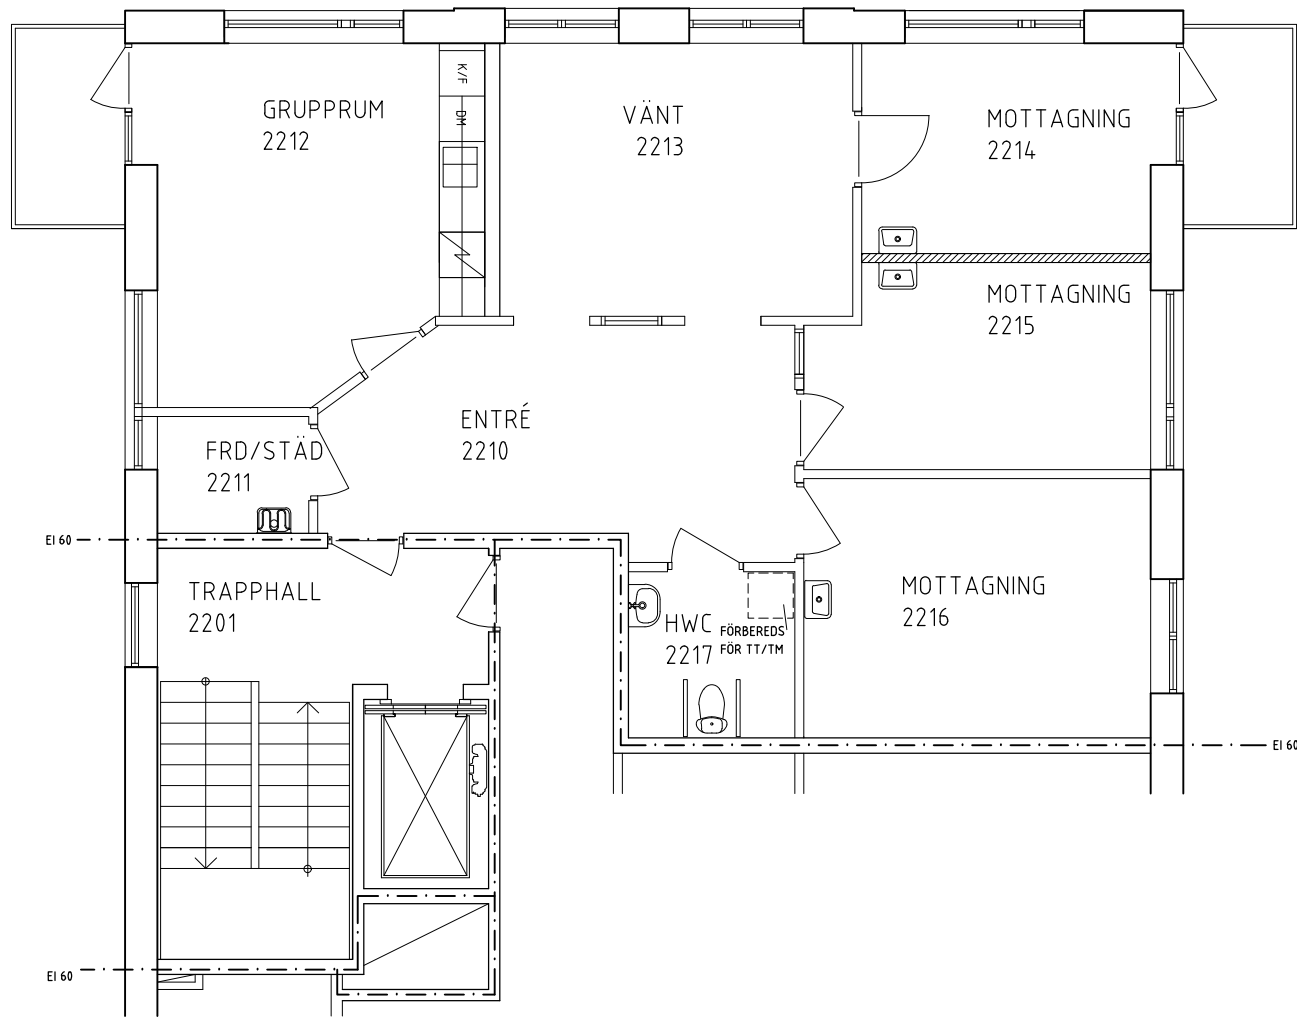

DEL AV PLAN 2

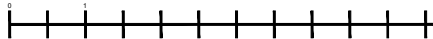

BET	ANT	ÄNDRINGEN AVSER	SIGN	DATUM	
RELATIONSHANDLING					
AB 05					
ARKITEKTUR & BYGGLEDNING					
ARBETSNUMMER	RITAD AV		HANDLAGARE		
1305	Petra Boos		Gisli Kristjánsson		
DATUM	ANSVARIG				
Malmö 2025-08-19	Gisli Kristjánsson		[Signature]		
BÖRNHOLM 5, MALMÖ					
OM- OCH TILLBYGGNAD FÖRSKOLA, KONTOR					
DEL AV PLAN 2					
SKALA	RITNINGSNUMMER			I BET	
[A3] 1:100 [A1] 1:50	A 40.1-21				