



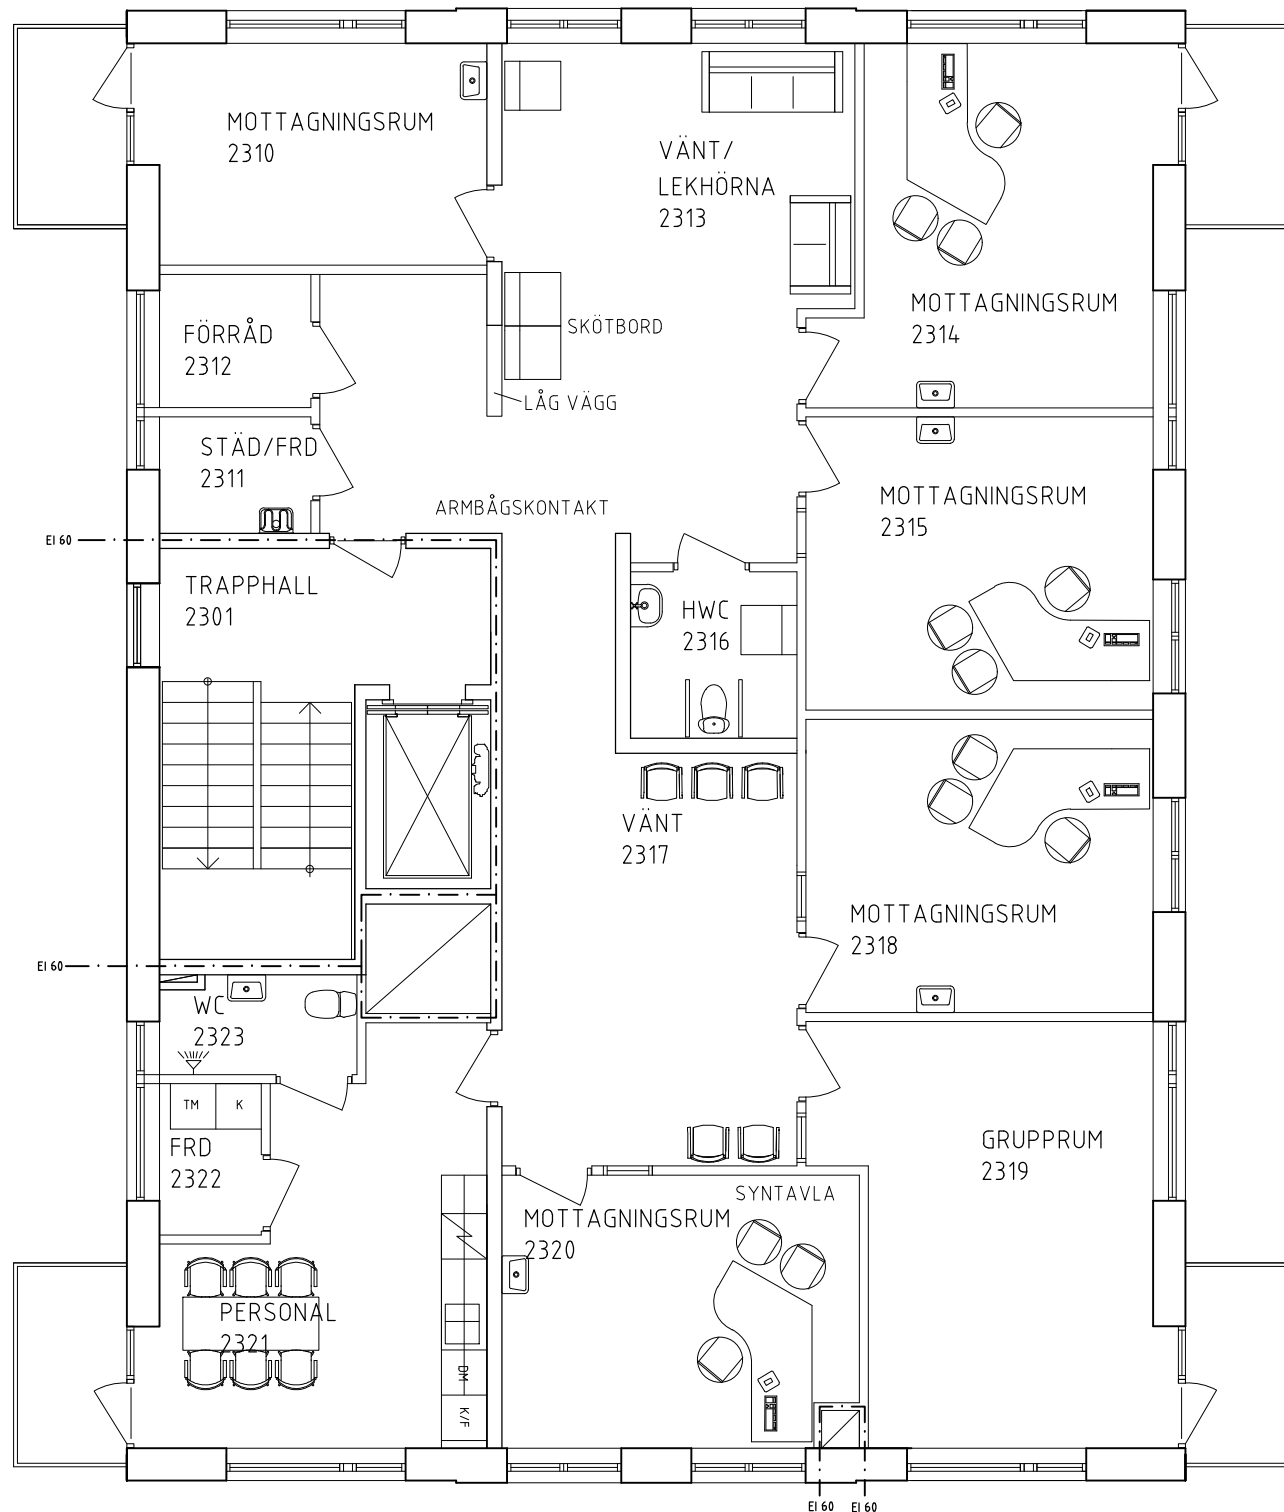

PLAN 3

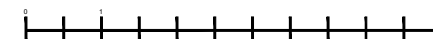

BET	ANT	ÄNDRINGEN AVSER	SIGN	DATUM
RELATIONSHANDLING				
AB 05				
ARKITEKTUR & BYGGLEDNING				
ARBETSNUMMER		RITAD AV	HANDLÄGGARE	
1305		Petra Boos	Gisle Kristjánsson	
DATUM		ANSVARIG		
MALMÖ 2025-08-19		Gisle Kristjánsson		
BÖRNLHOLM 5, MALMÖ				
OM- OCH TILLBYGGNAD FÖRSKOLA, KONTOR				
PLAN 3				
SKALA	RITNINGNUMMER		I BET	
[A3] 1:100 [A1] 1:50	A 40.1-3			